


Bef Fasad mot Söder

1 : 100

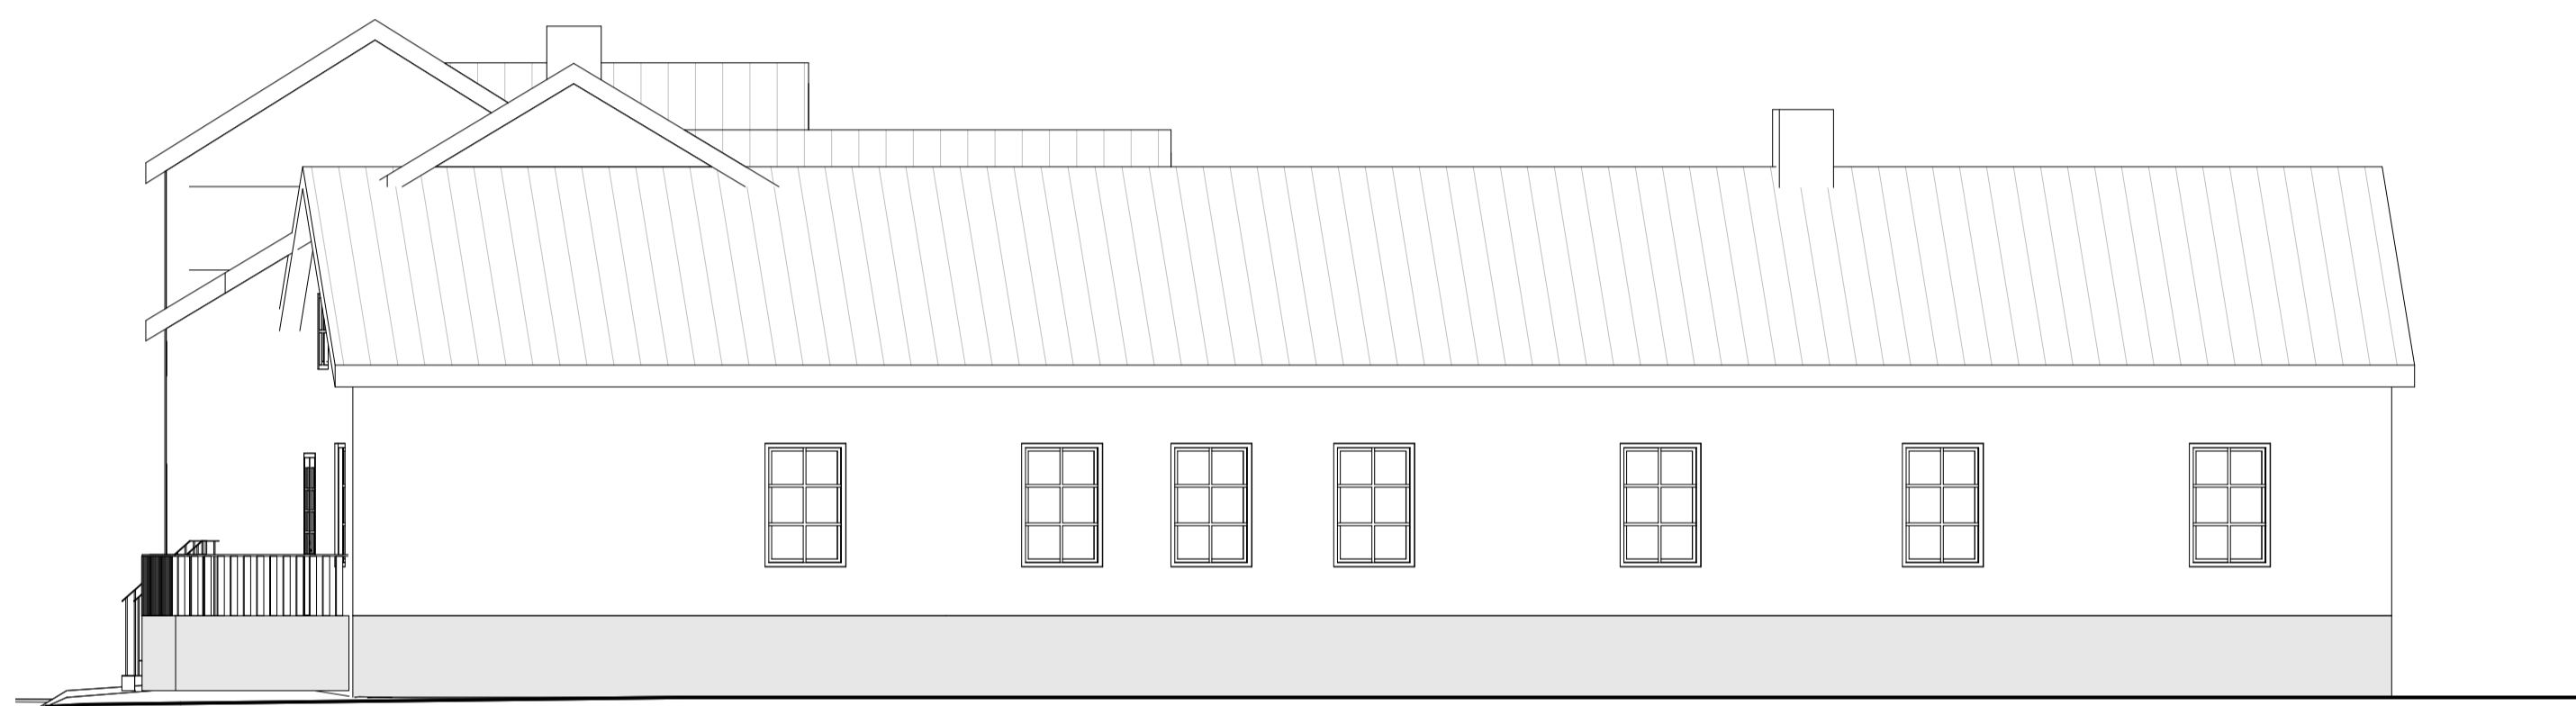


Bef Fasad mot Öster

1 : 100




Bef Fasad mot Norr

1 : 100

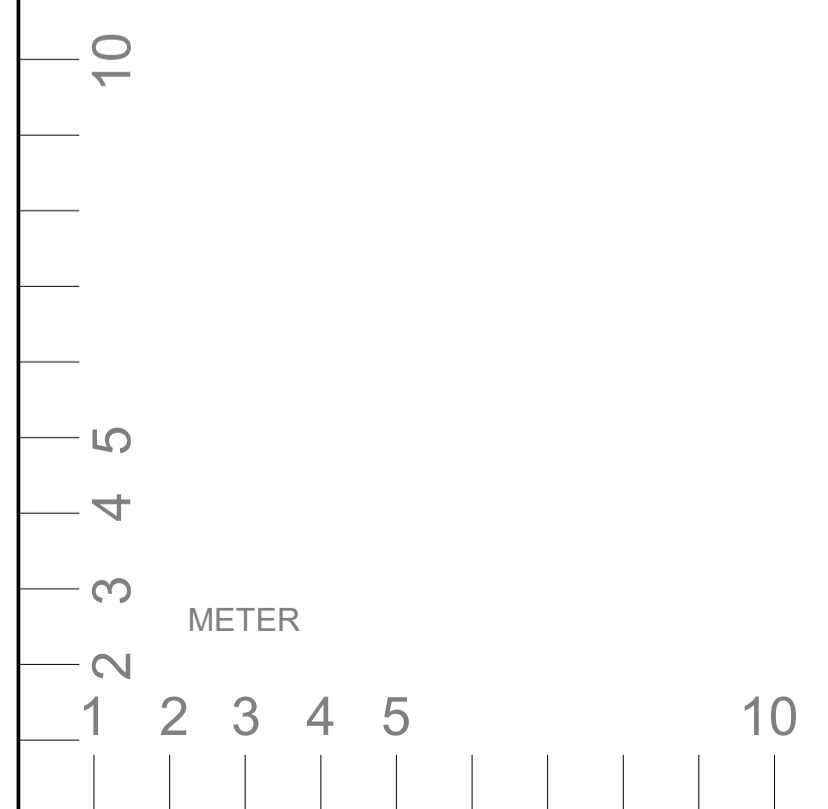


Bef Fasad mot Väster



1 : 100

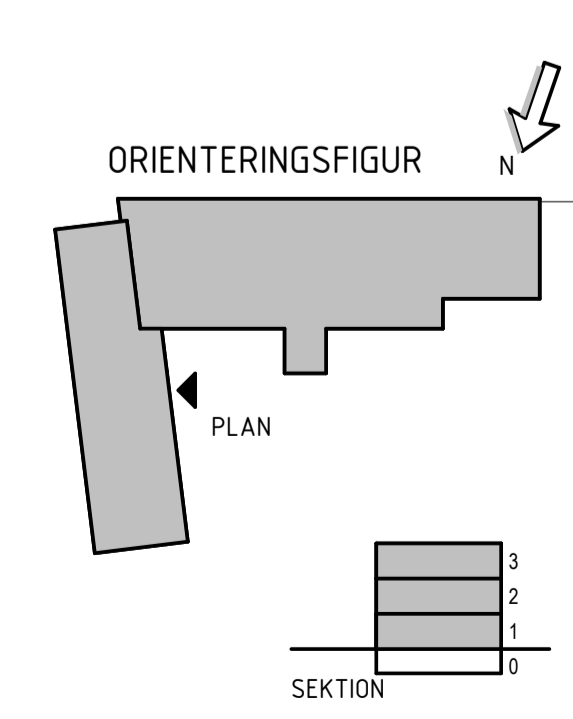




BET	ANT	ÄNDRINGEN AVSER	SEK	DATUM
<b>RELATIONSHANDLING</b>				
<b>MANHEM FÖRSKOLA</b>				
<b>FALUGRUPPEN</b>				
UPPDRAG NR 21-043		RTAD AV	HANDLAGGARE	
DATUM		ANSVARIG		
Ombyggnad Förskola Fasader				
SKALA A1 A3	NUMMER A-F00			I BET

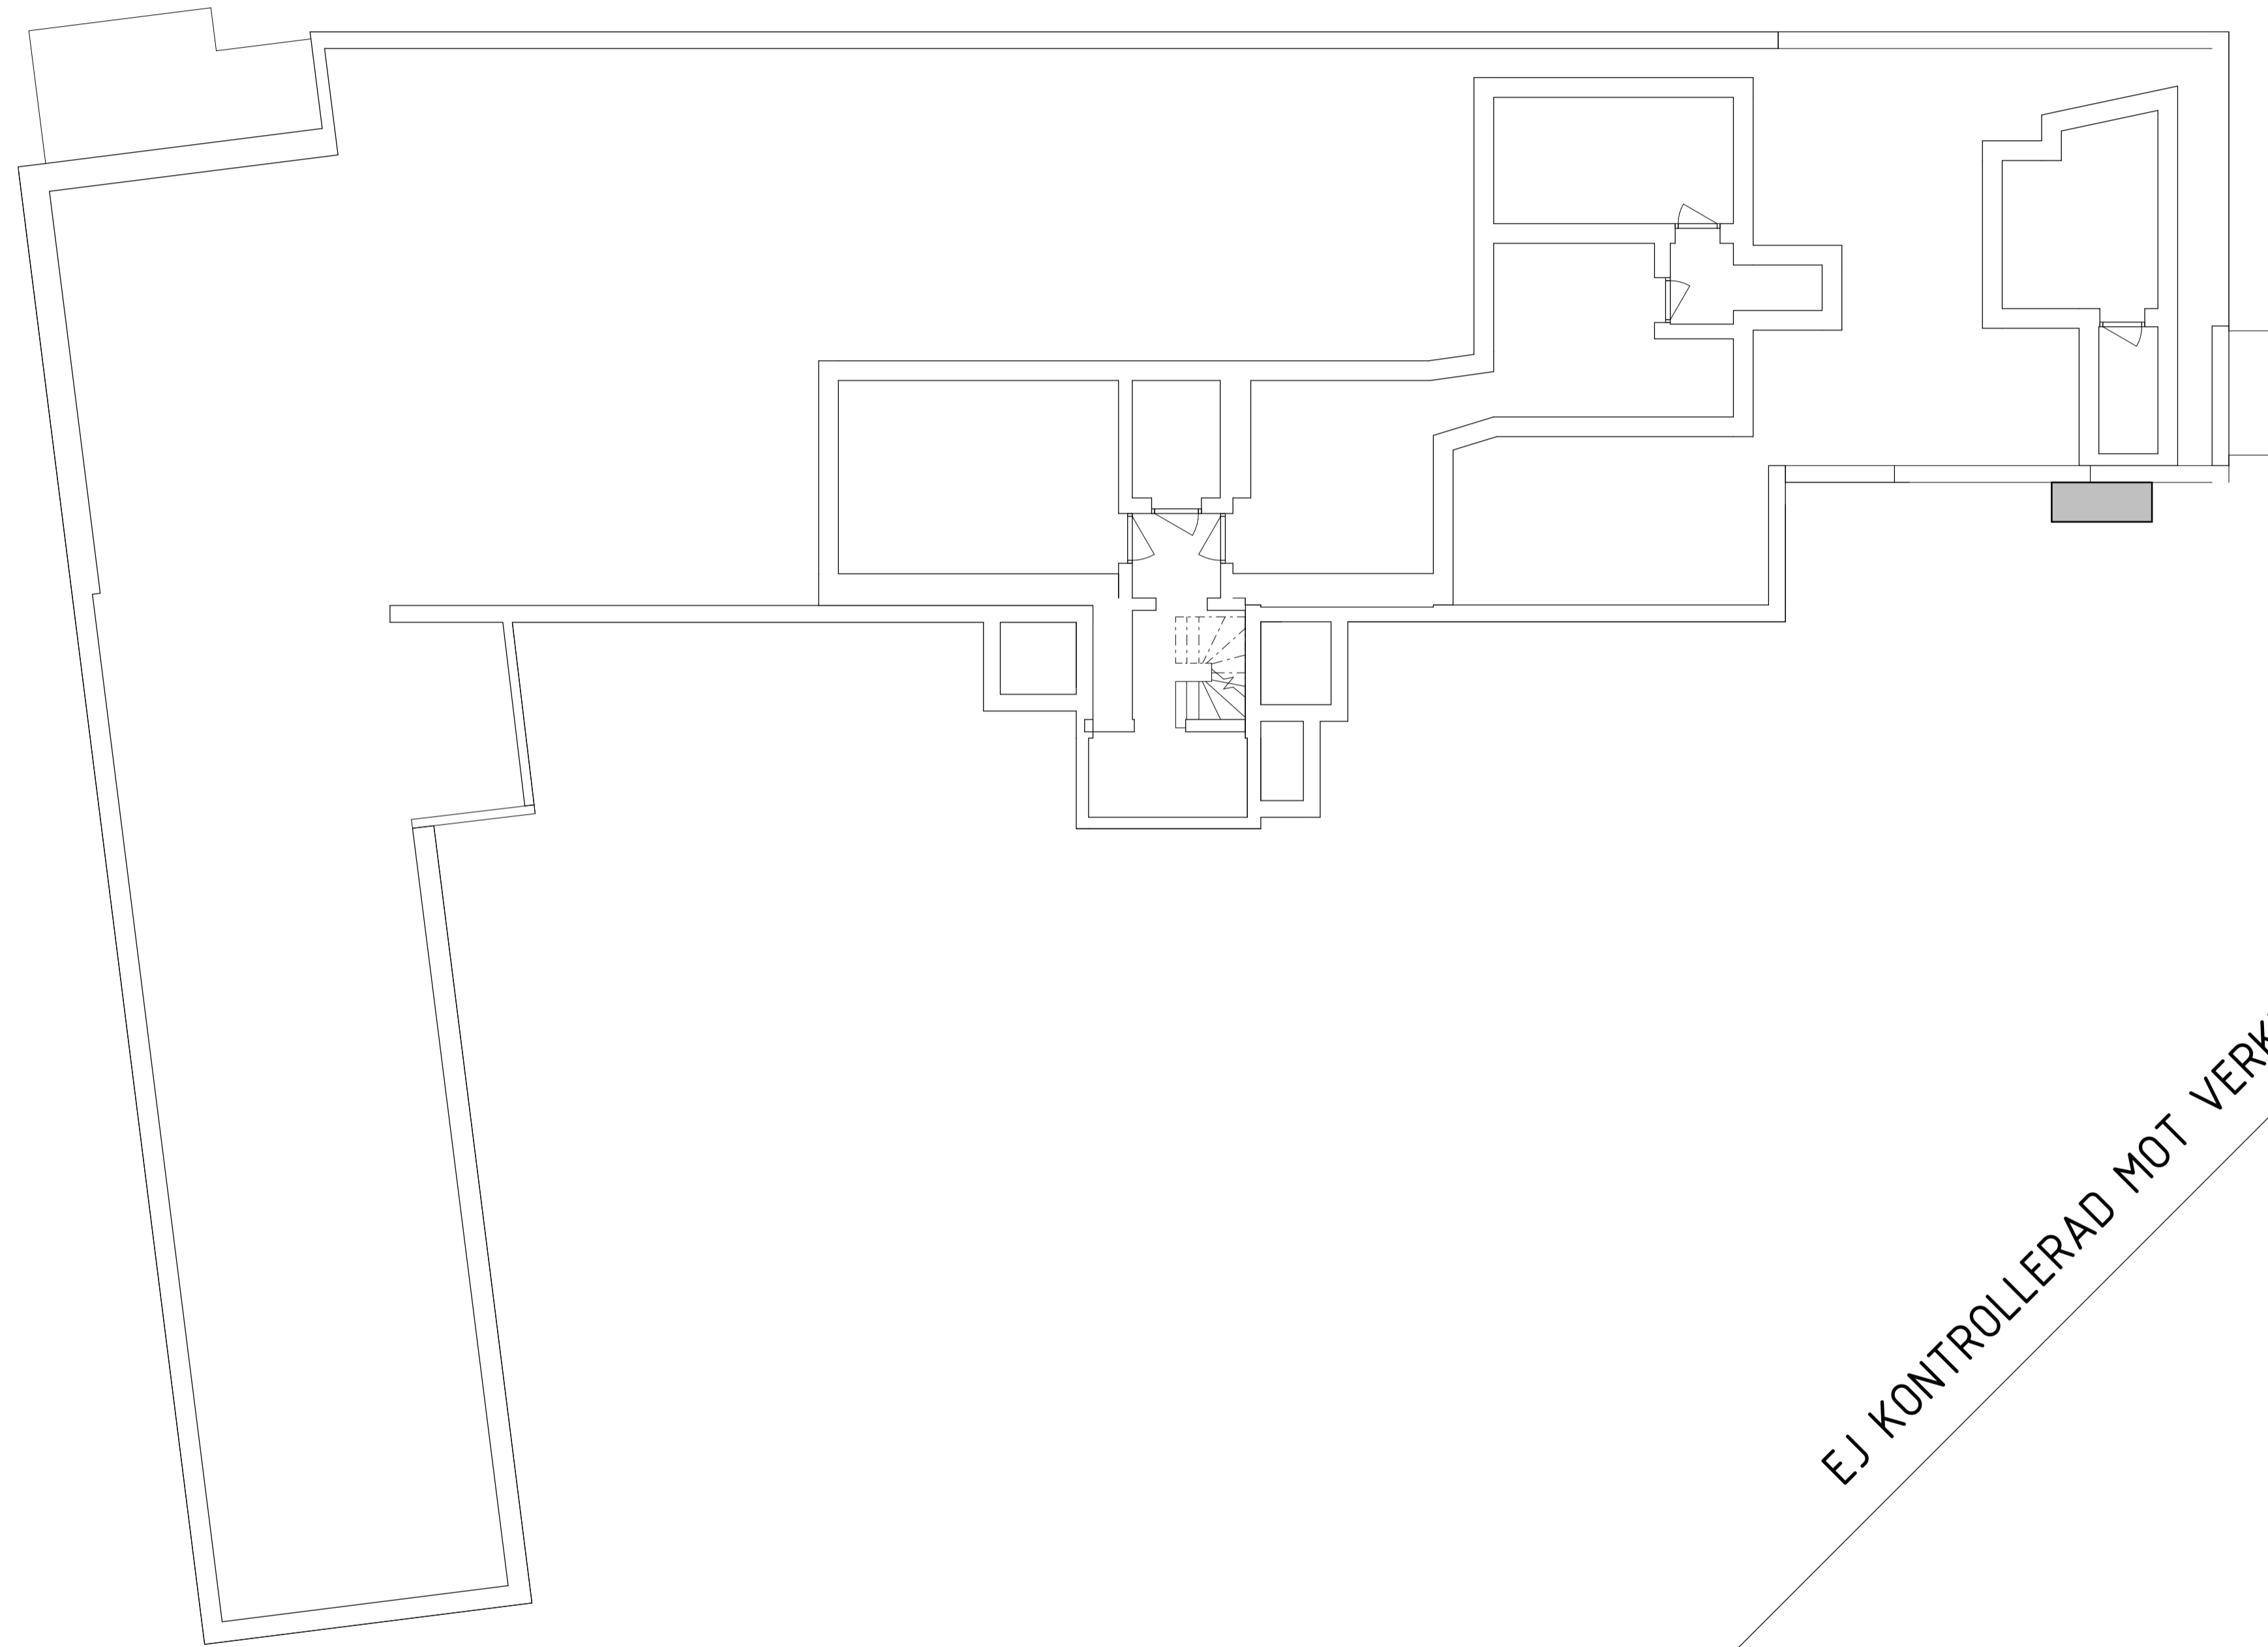


EJ KONTROLLERAD MOT VERKLIGHET

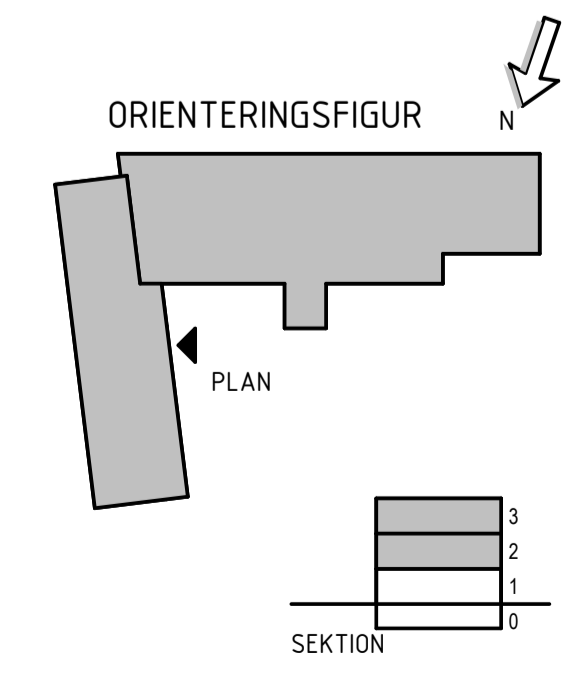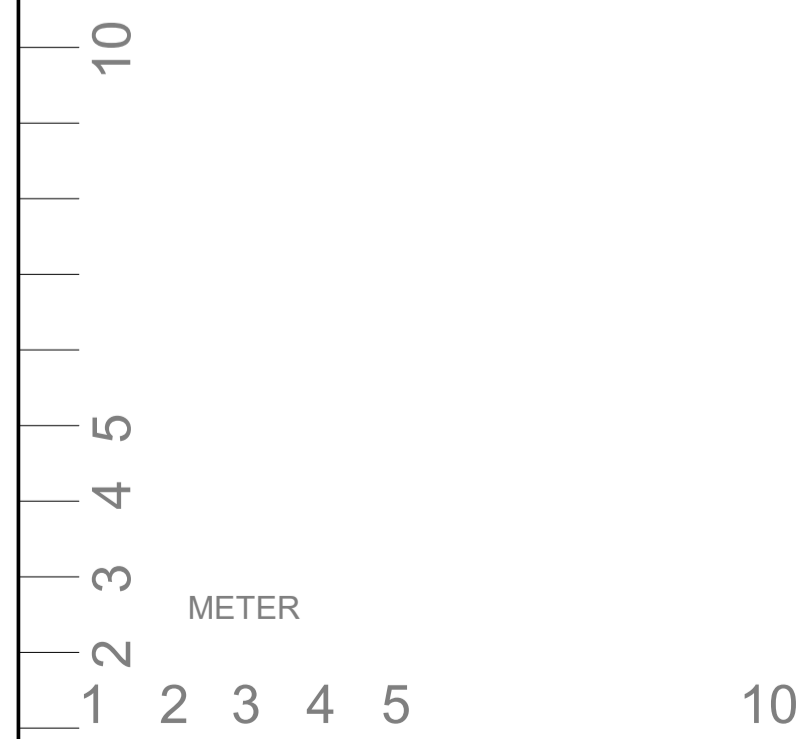

BET	ANT	ÄNDRINGEN AVSER	SEN	DATUM
<b>RELATIONSHANDLING</b>				
<b>MANHEM FÖRSKOLA</b>				
<b>FALUGRUPPEN</b>				
UPPDRAG NR	RTAD AV	HANDLAGGARE		
21-043				
DATUM	ANSVARIG			
Ombyggnad Förskola				
Källarplan				
SKALA	NUMMER	I BET		
A1	A-P00			

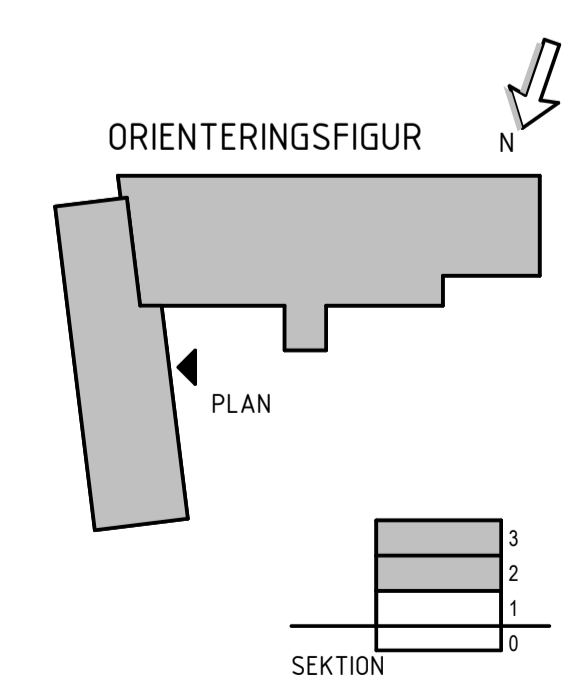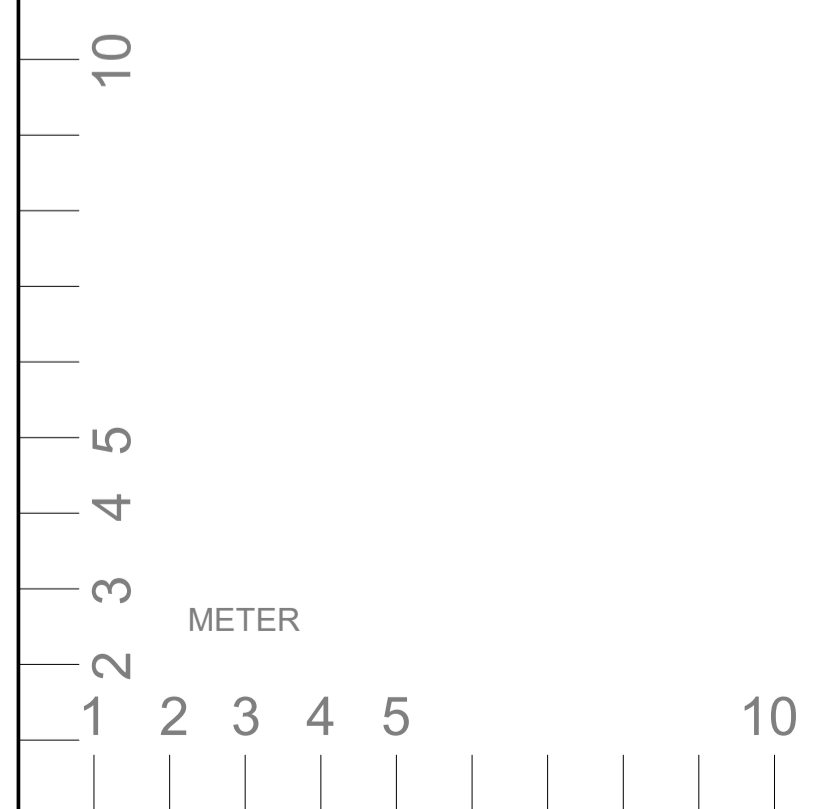
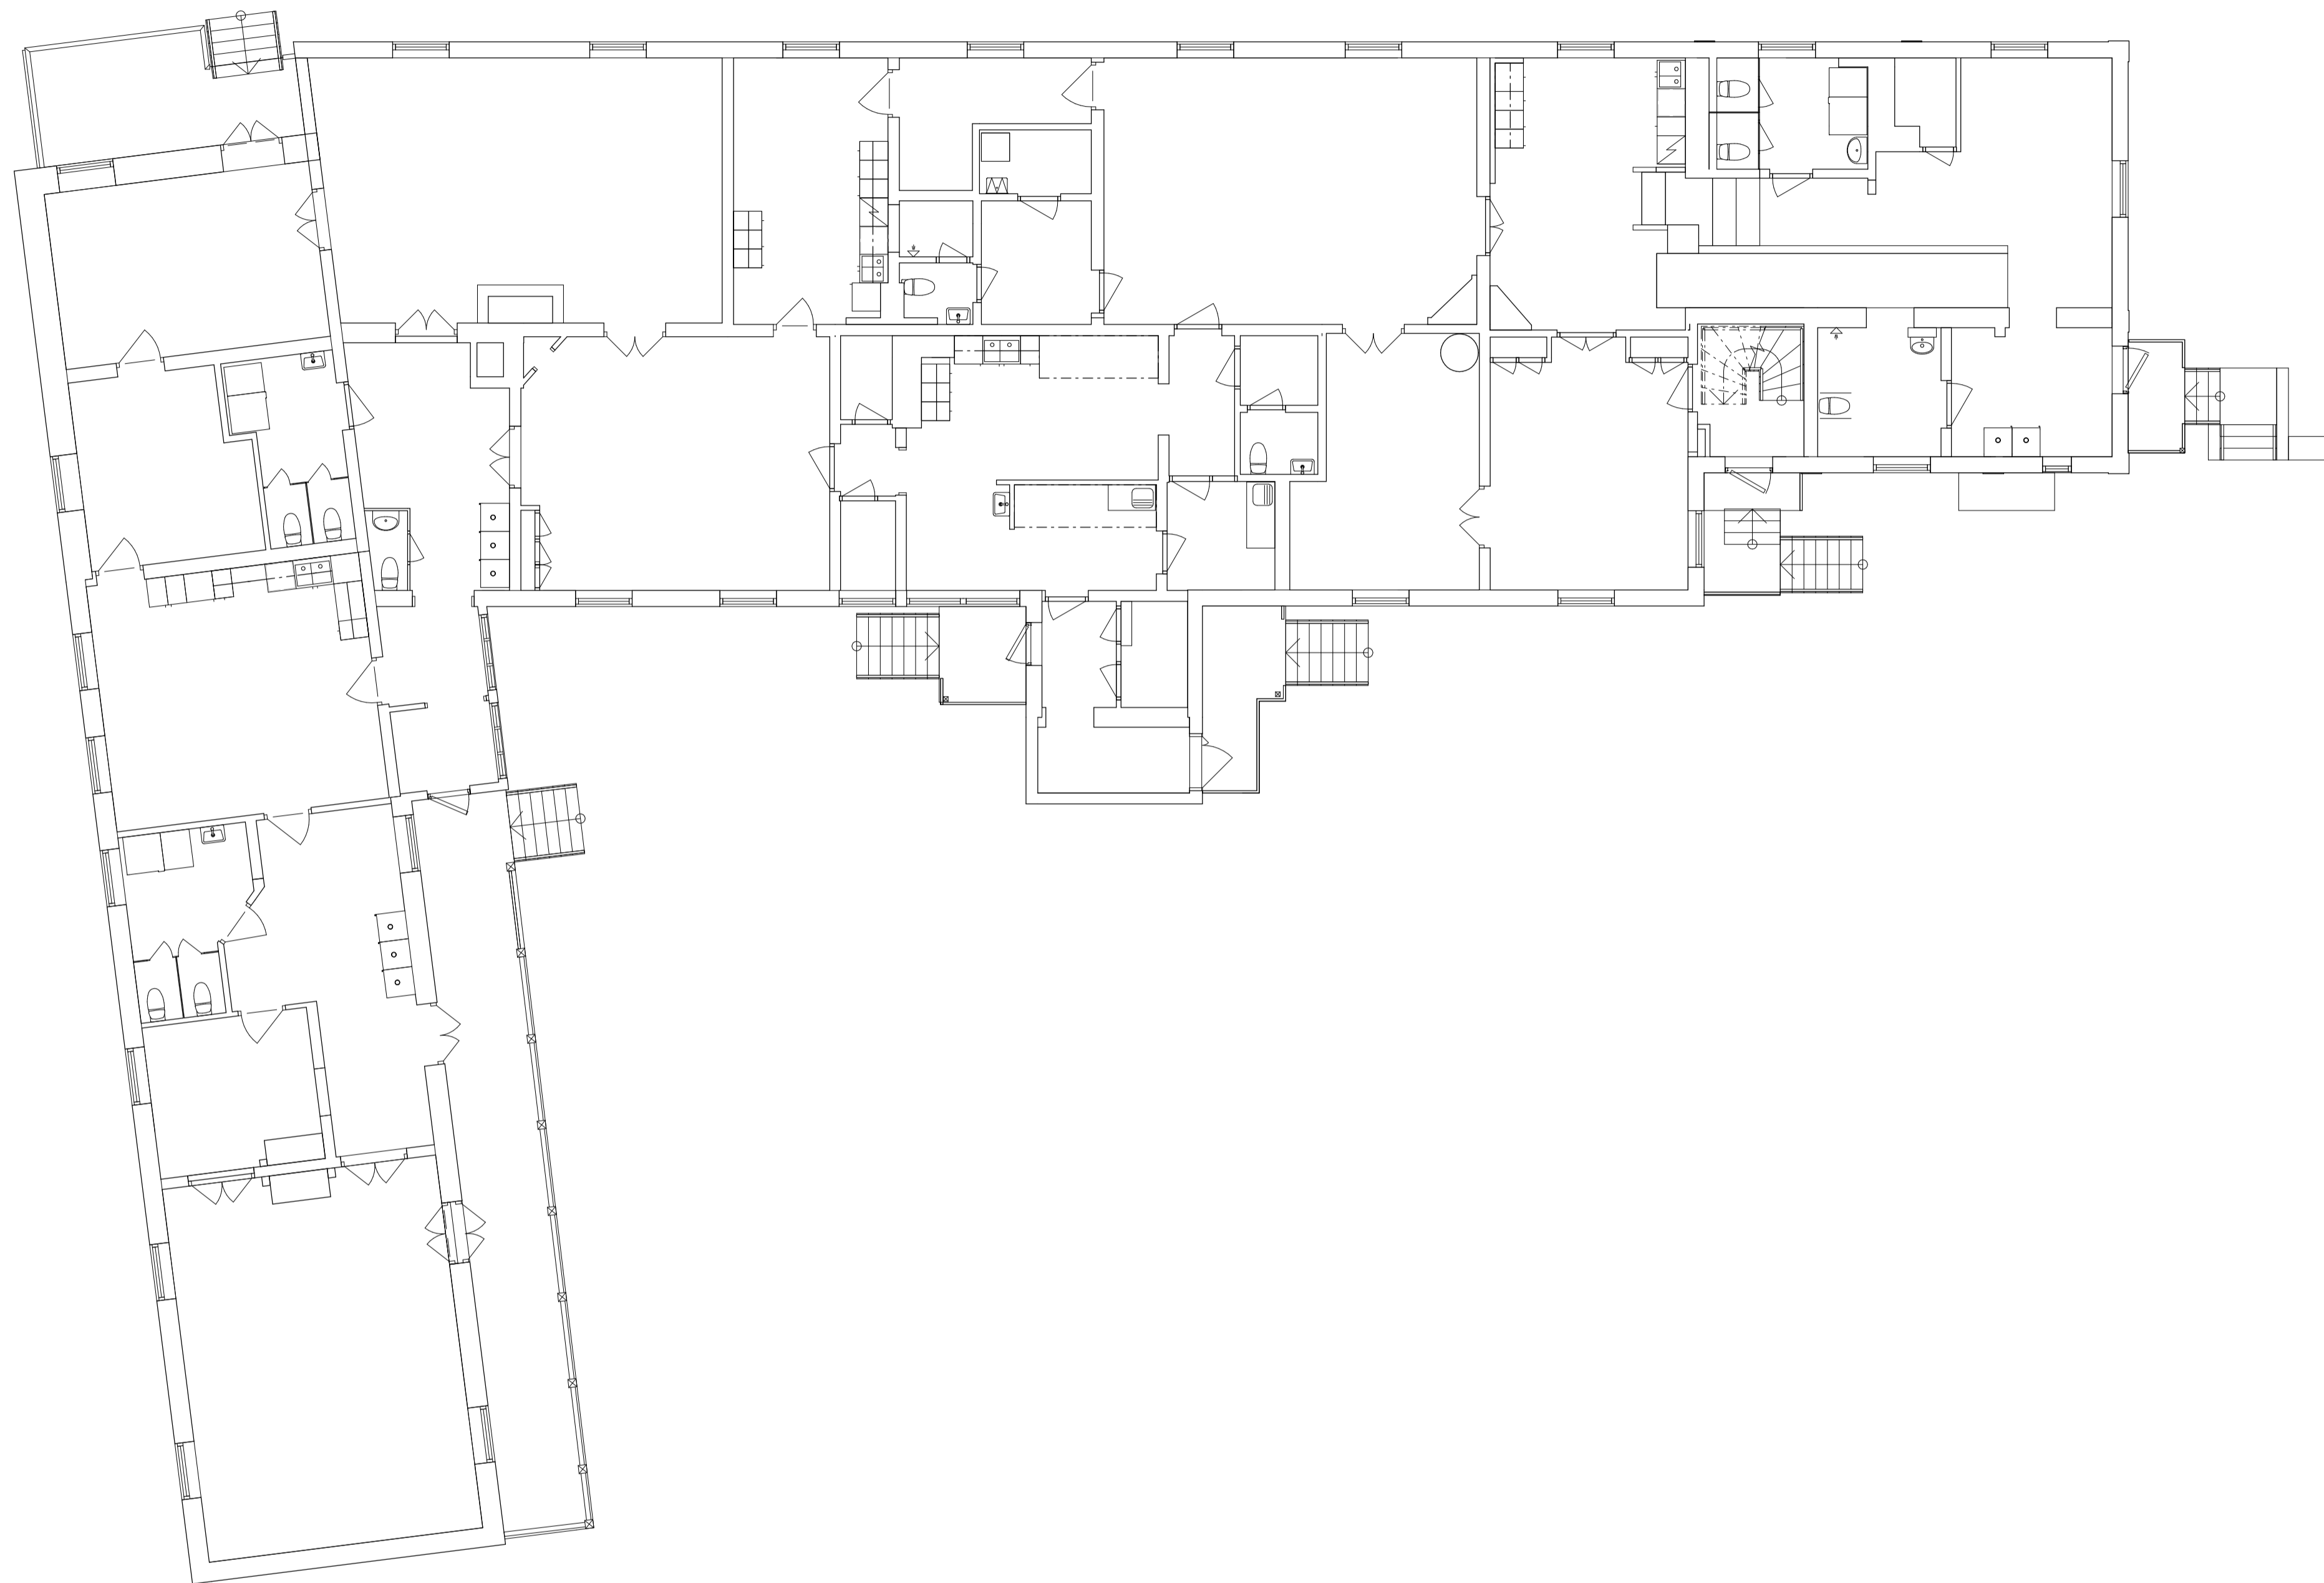


BET	ANT	ÄNDRINGEN AVSER	SKEN	DATUM
<b>RELATIONSHANDLING</b>				
<b>MANHEM FÖRSKOLA</b>				
<b>FALUGRUPPEN</b>				
UPPDRAG NR	21-043	RITAD AV	HANDLAGGARE	
DATUM		ANSVARIG		
Ombyggnad Förskola				
Plan 1				
SKALA	A1	NUMMER	A-P01	I BET

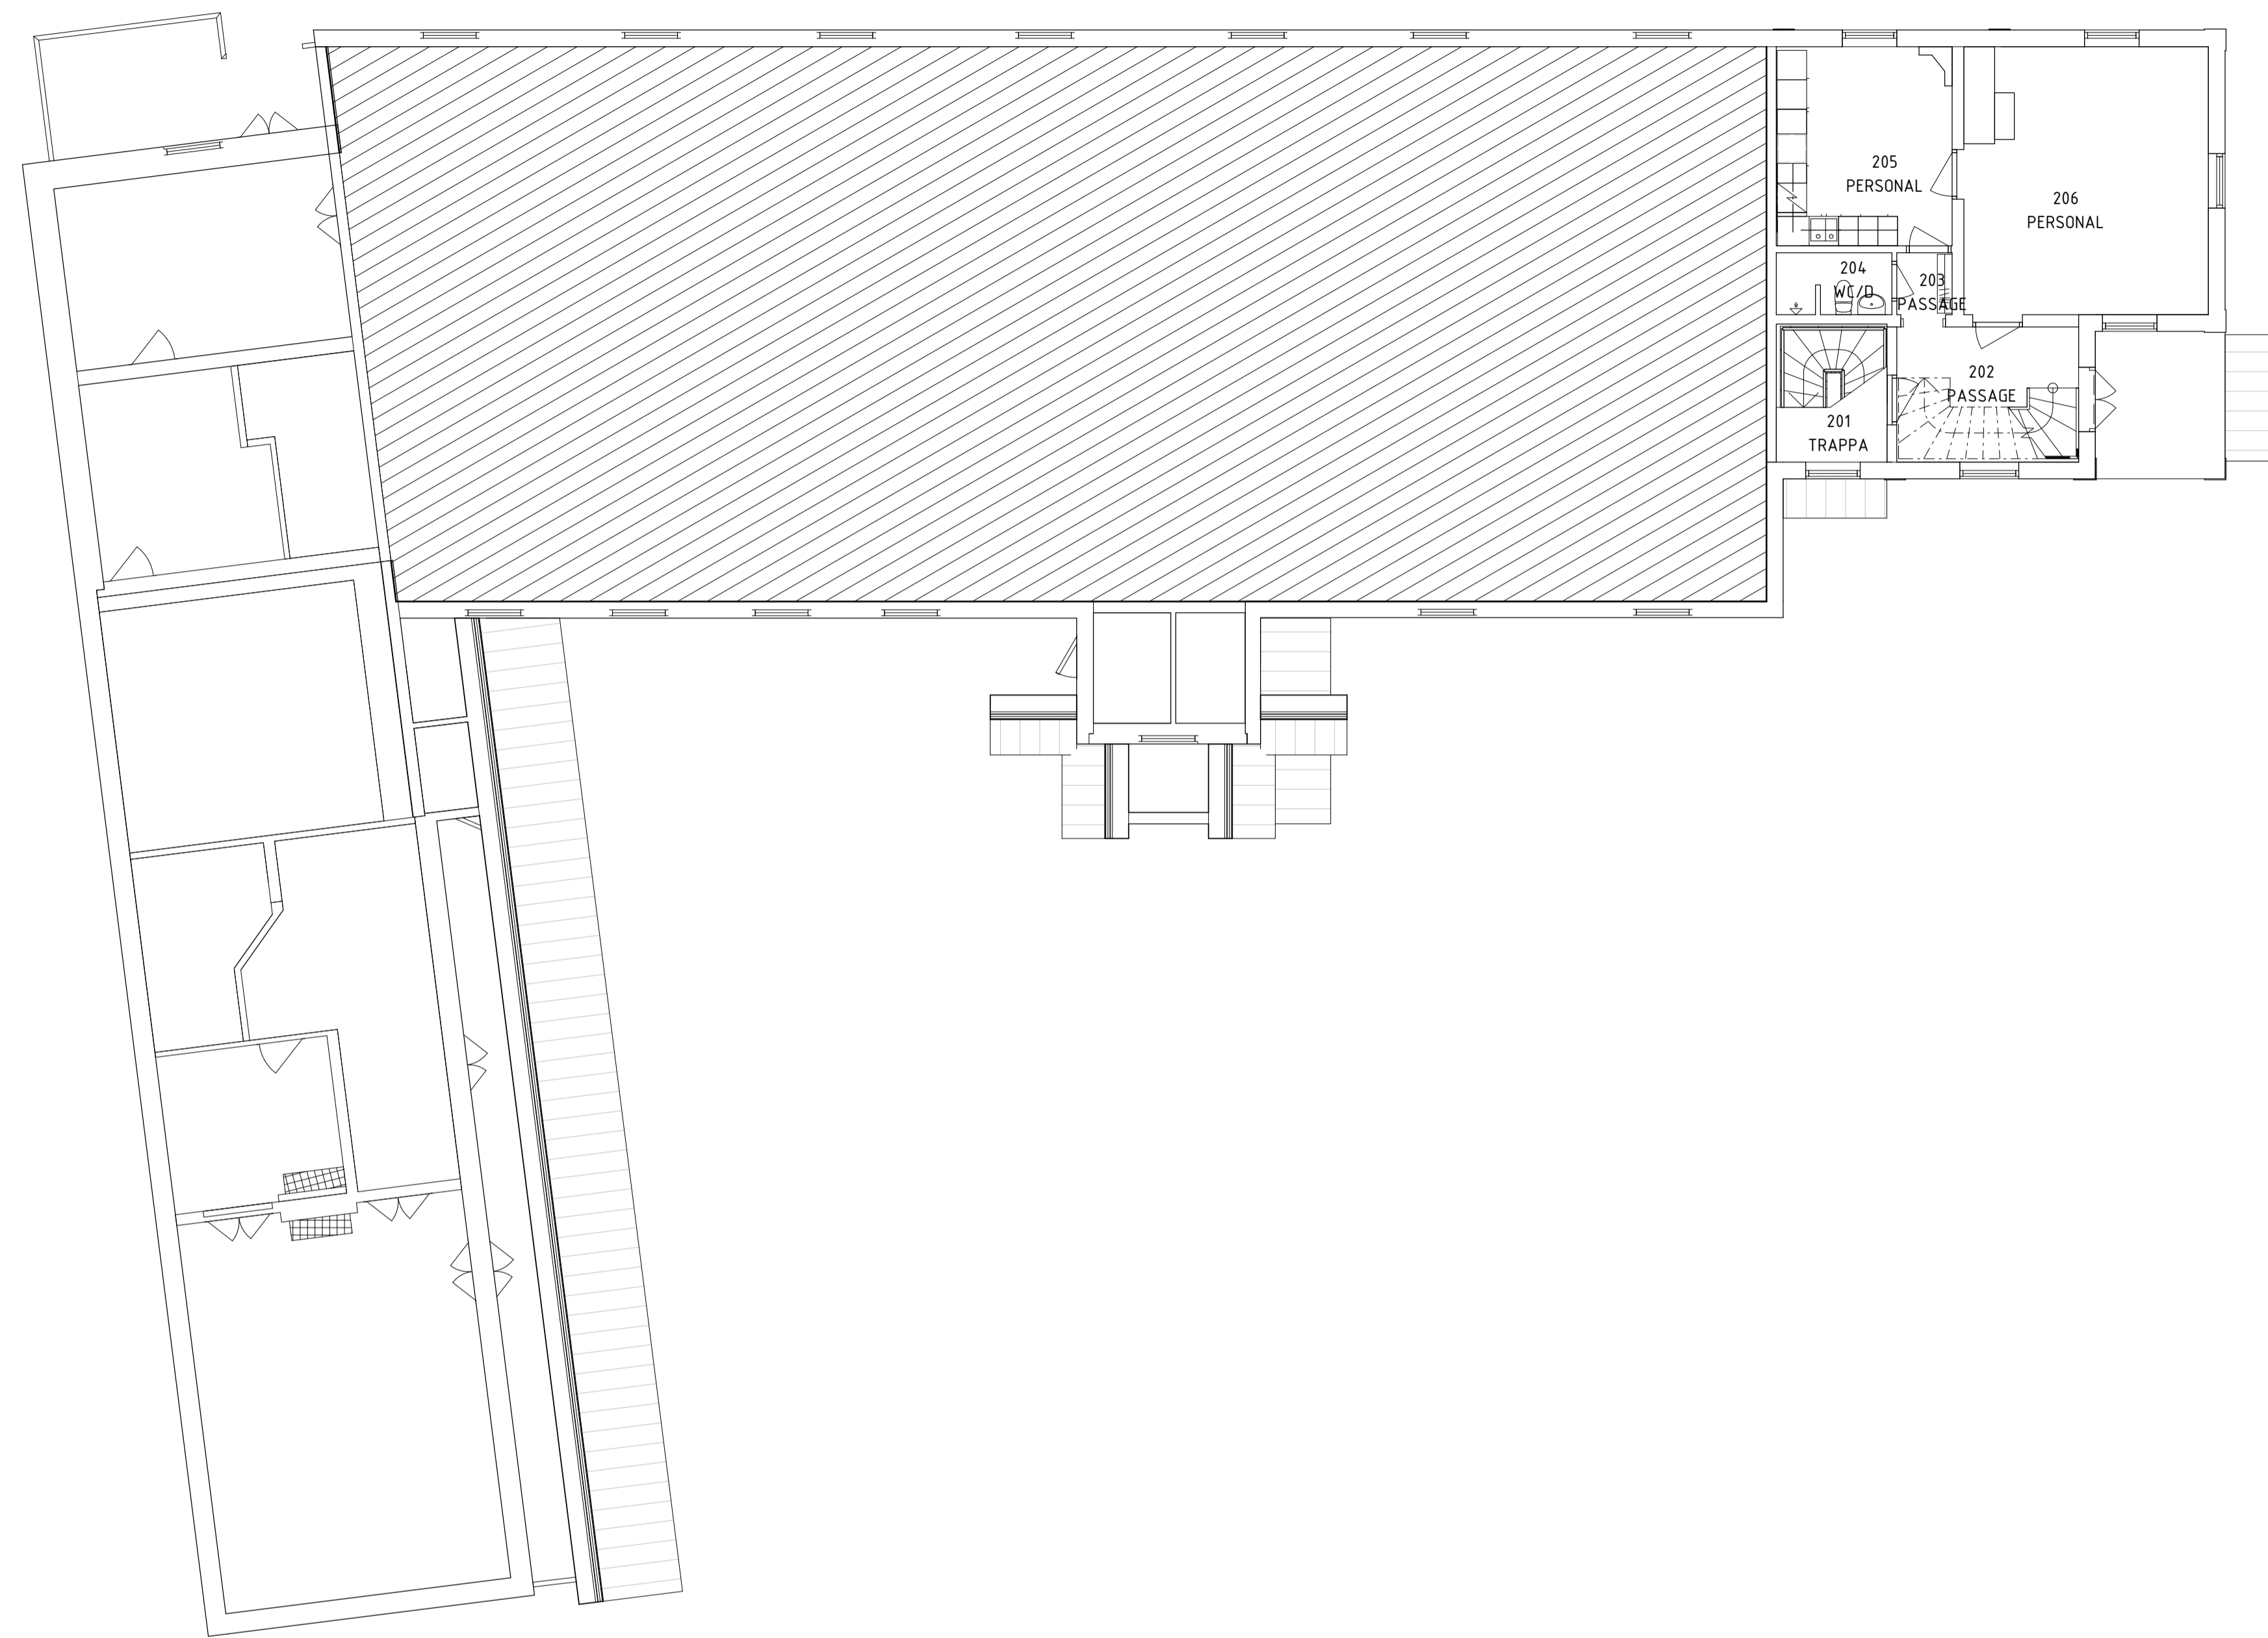


Bef Fasad mot Öster / A-F00



Bef Fasad mot Norr / A-F00

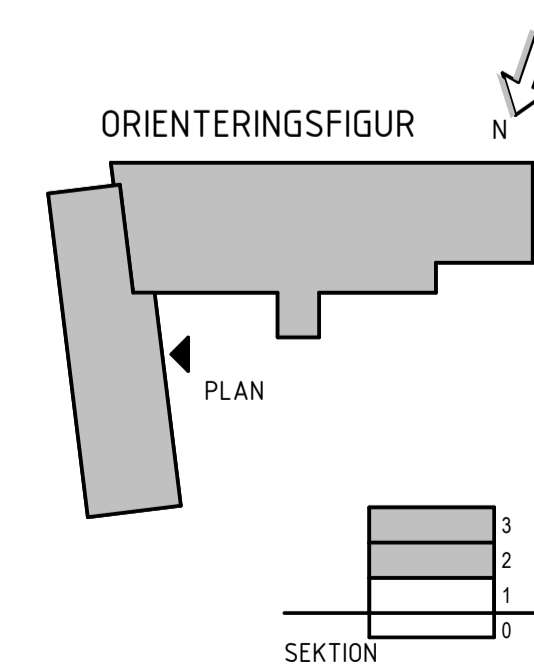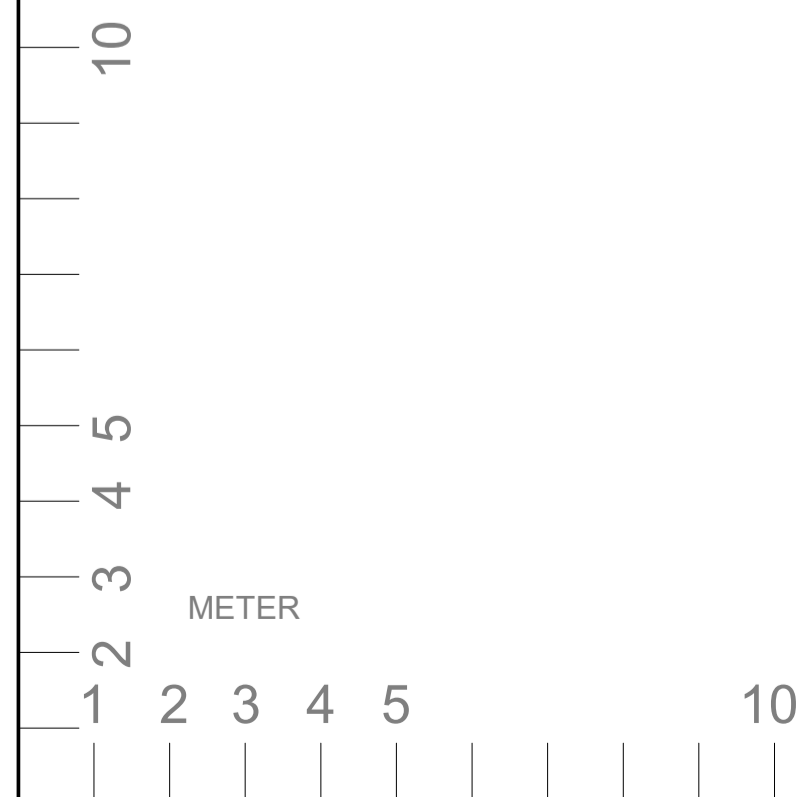

BET	ANT	ÄNDRINGEN AVSER	SEN	DATUM
<b>RELATIONSHANDLING</b>				
<b>MANHEM FÖRSKOLA</b>				
<b>FALUGRUPPEN</b>				
UPPDRAG NR	RITAD AV	HANDLAGGARE		
21-043				
DATUM	ANSVARIG			
Ombyggnad Förskola				
Plan 2				
SKALA	NUMMER	I BET		
A1	A-P02			
A3				

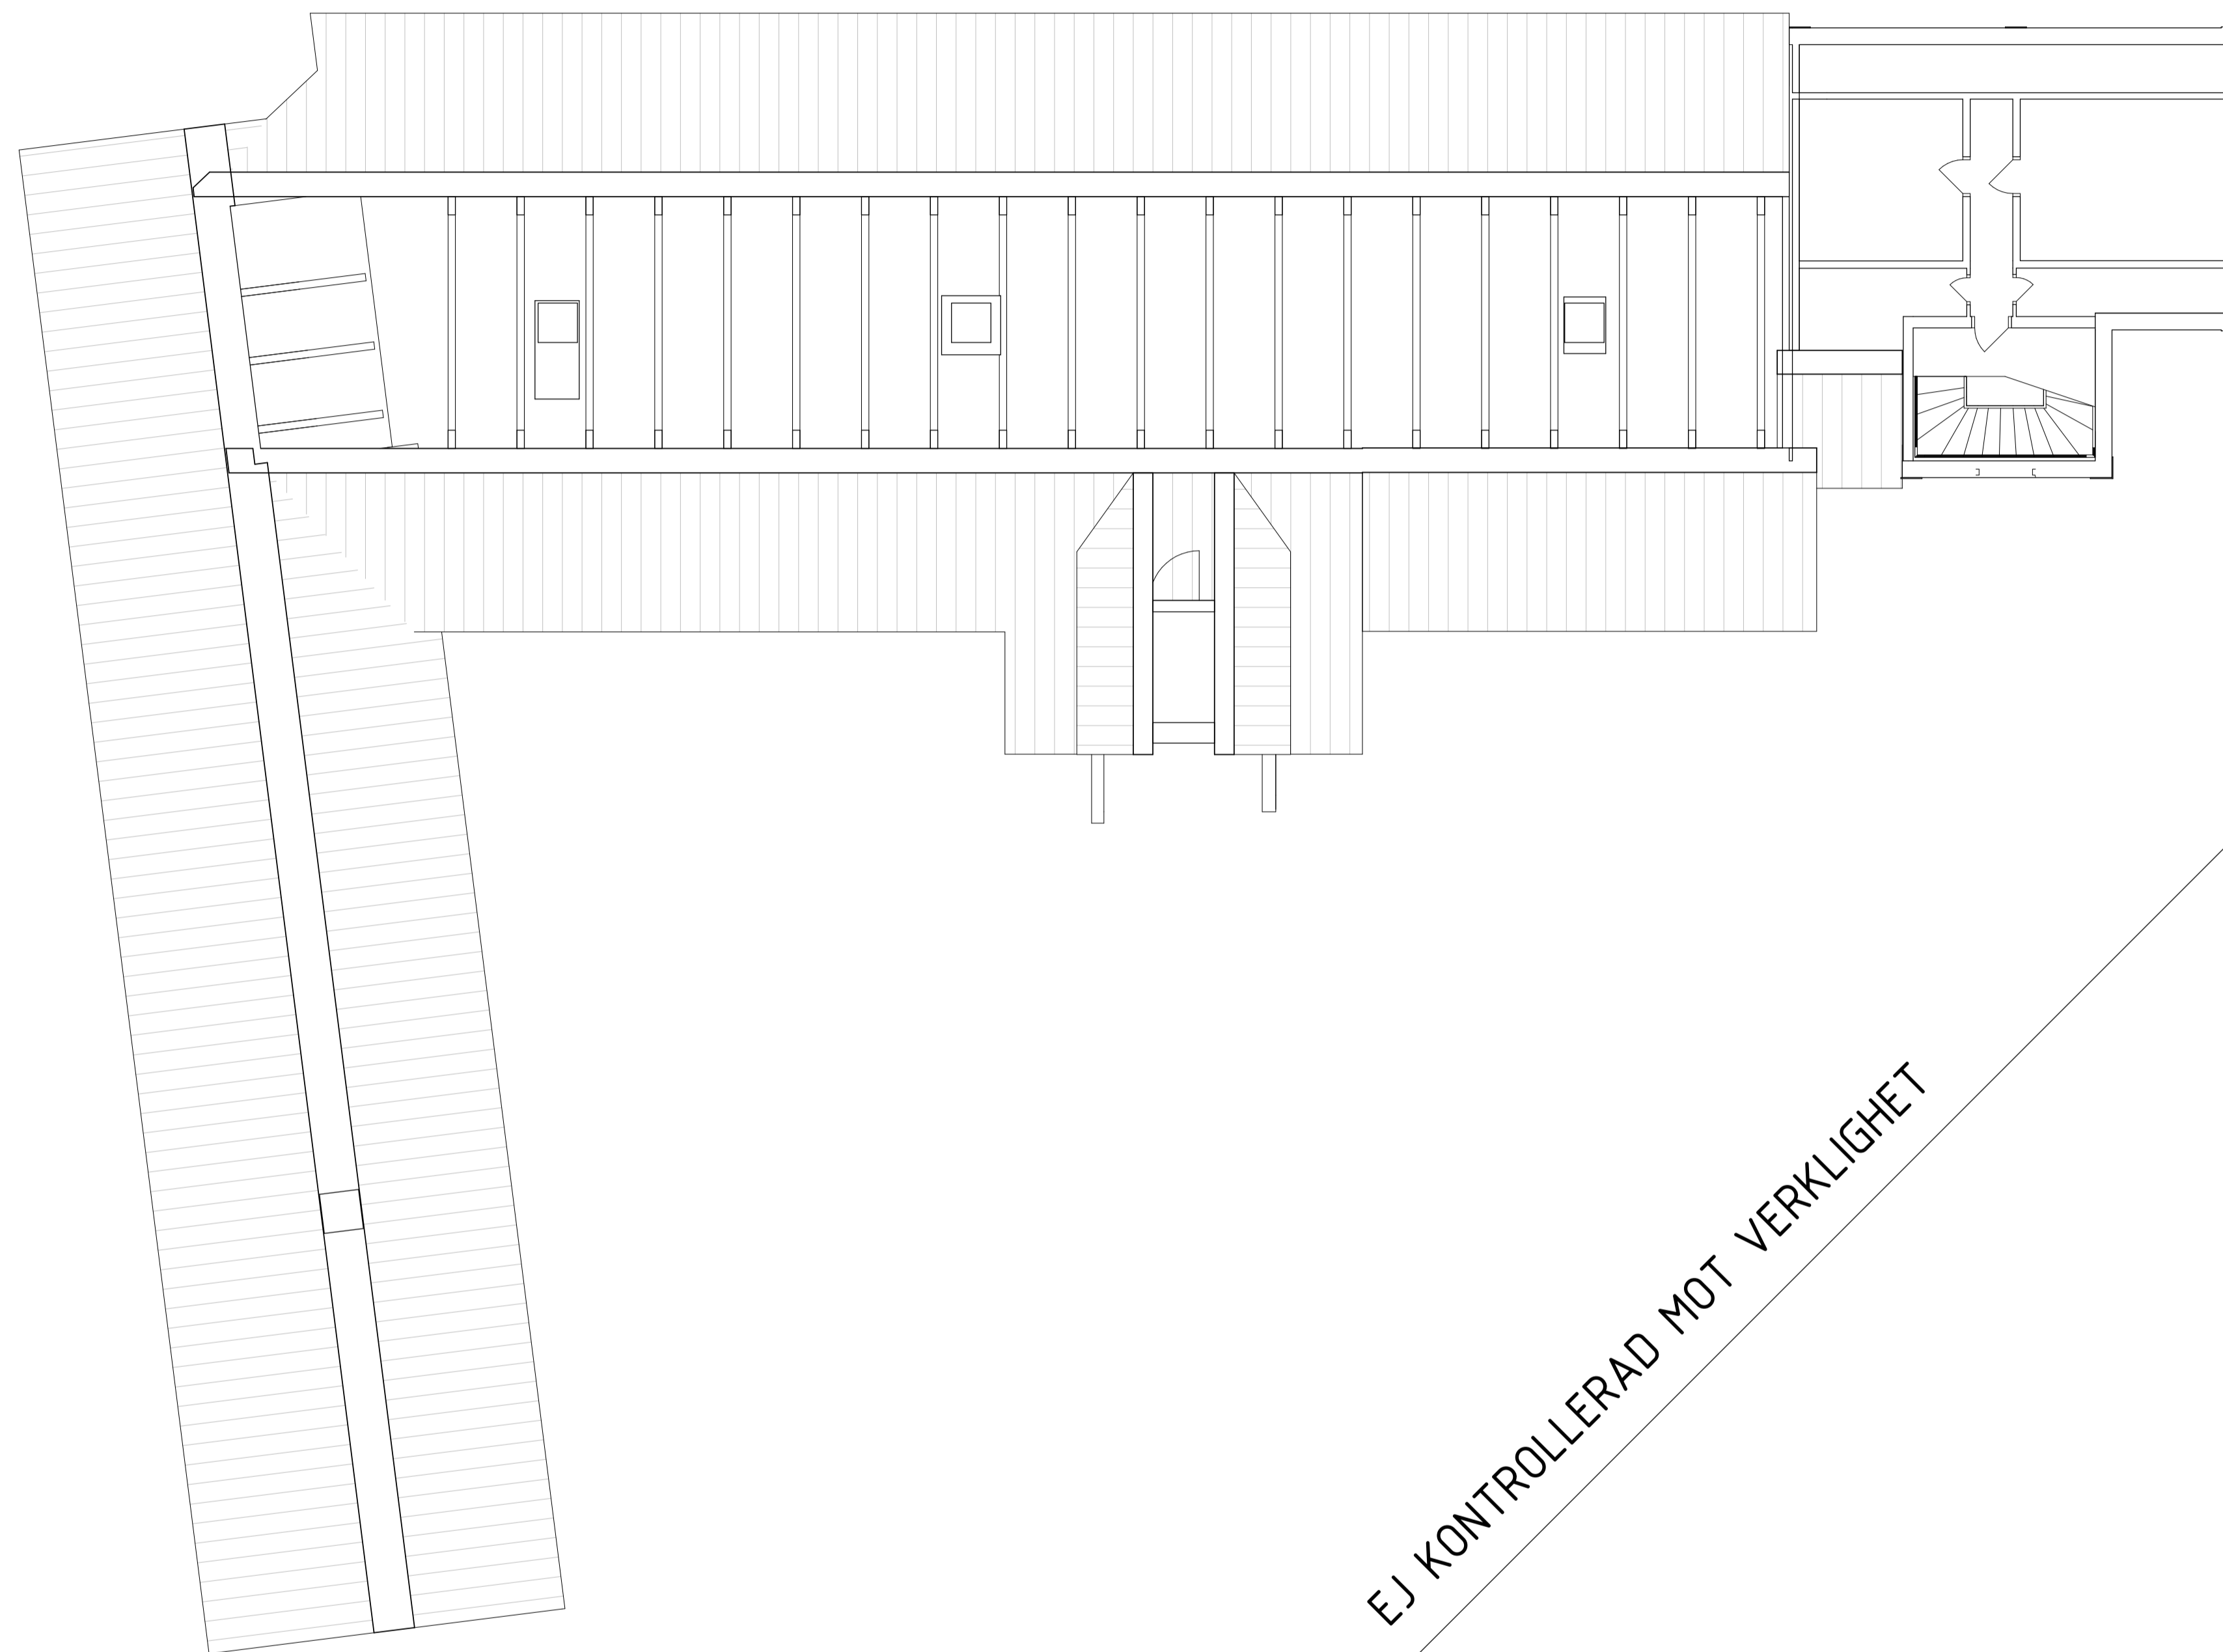

EJ KONTROLLERAD MOT VERKLIGHET

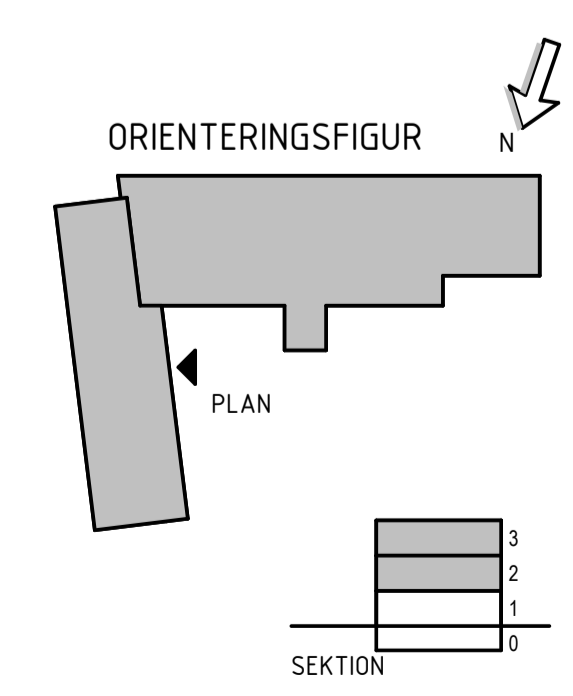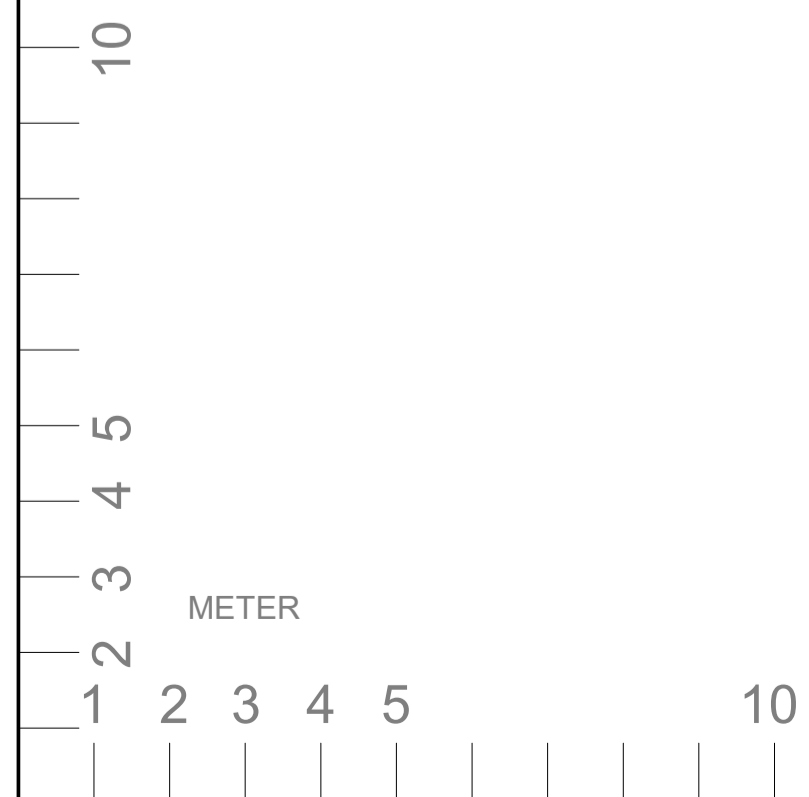

BET	ANT	ÄNDRINGEN AVSER	SEK	DATUM
<b>RELATIONSHANDLING</b>				
<b>MANHEM FÖRSKOLA</b>				
<b>FALUGRUPPEN</b>				
UPPDRAG NR	RTAD AV	HANDLAGGARE		
21-043				
DATUM	ANSVARIG			
Ombyggnad Förskola				
Vind				
SKALA	NUMMER	I BET		
A1	A-P03			
A3				